


Cuadro de Mando  
y Protección  
PLANTA PS1. CB2

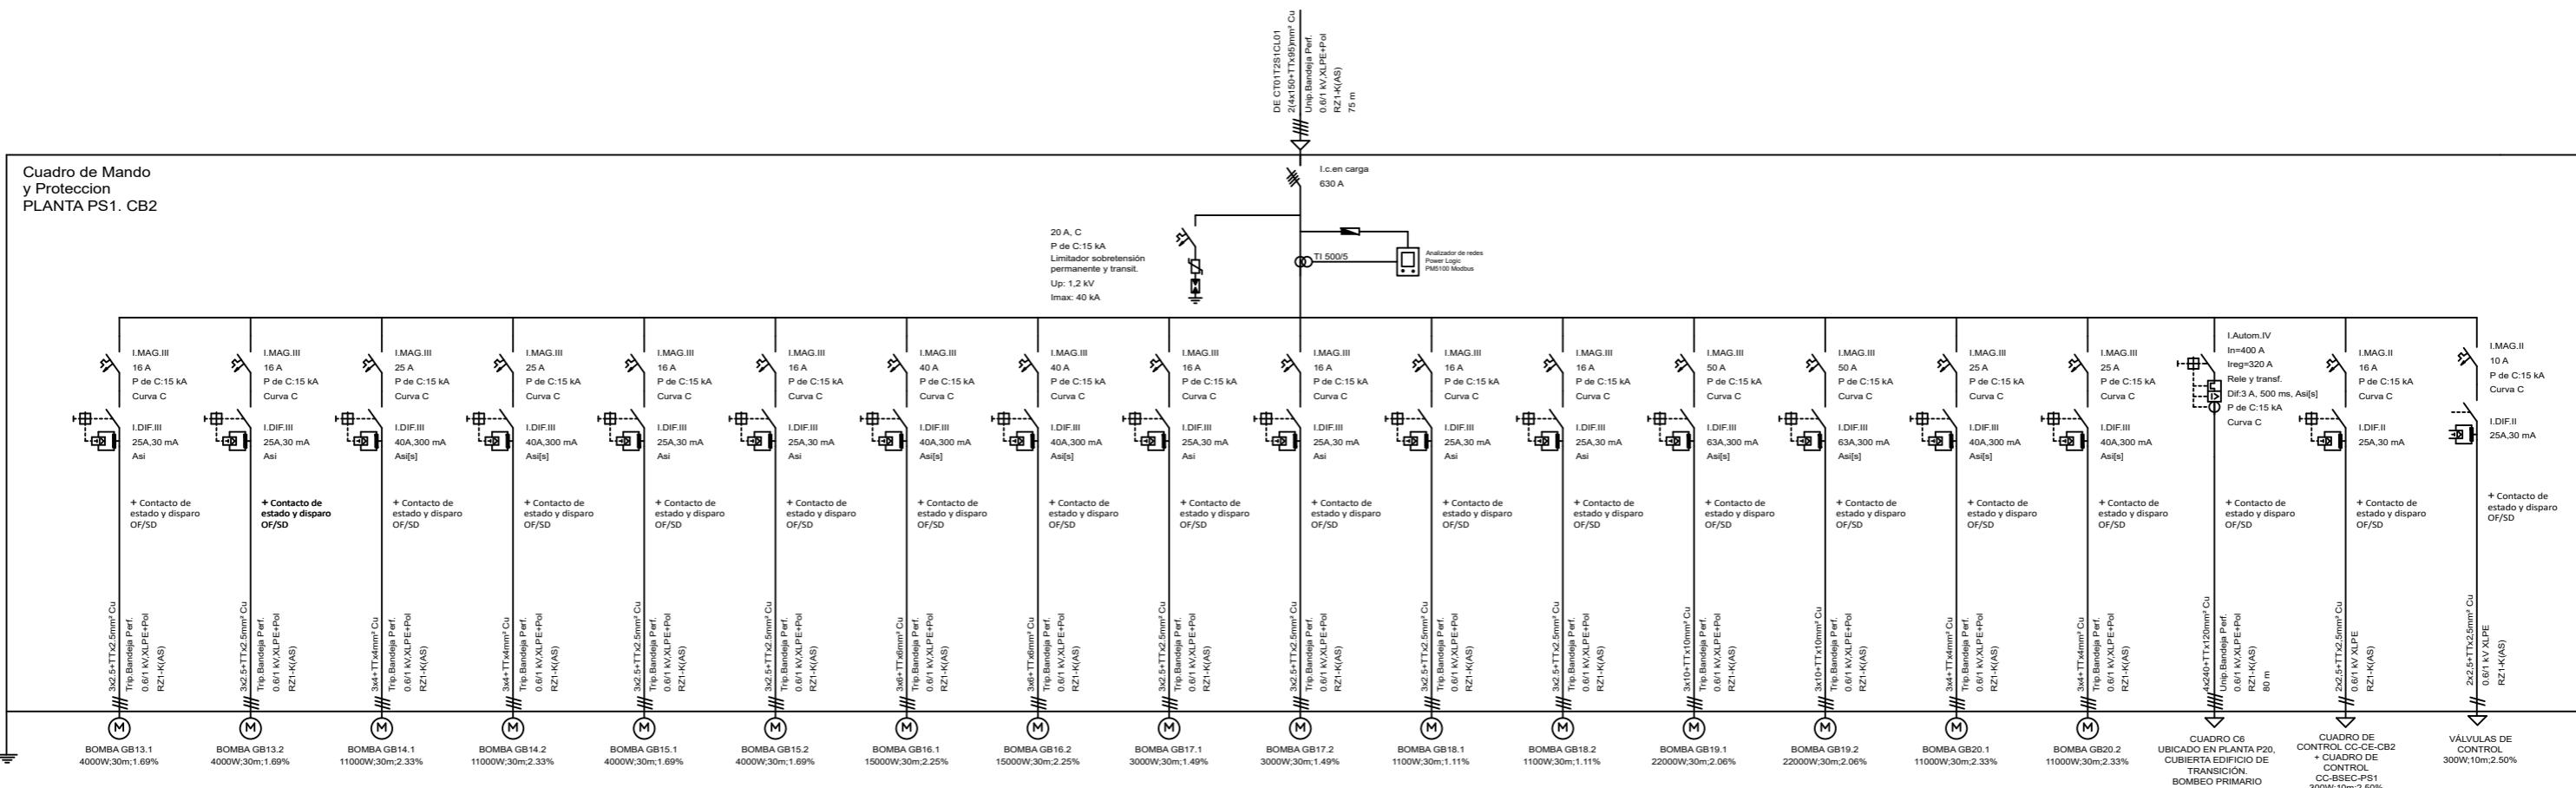

**Nota:**

Los cuadros disponen de contactos OF/SD sin cablear, que van instalados junto al magnetotérmico de referencia, para una futura instalación e integración en SCADA por otro expediente.

**LEYENDA**

- Interruptor diferencial
- Contactor con selector Manual-0-Automático
- Interruptor magnetotérmico
- Int. Aut. de caja moldeada
- Interruptor de corte en carga
- Analizador de redes
- Arrancador electrónico
- P. contra sobretensiones perm. y tran.
- Transformadores de intensidad
- Fusibles

Ed.1	28-10-2025	As-Built. Edición primera
Dibujado por:	EUGENIO A. DEL CID GARRIDO	PROYECTO: DFO Expediente: DIN-611 19 SOLUCIONES PRESCRIPTIVAS DE PCI EN T2-T3 Y P1-P2 Y RENOVACIÓN DE CLIMATIZACIÓN EN T2
Comprobado por:	EUGENIO A. DEL CID GARRIDO	SITUACIÓN: AEROPUERTO DE MÁLAGA - COSTA DEL SOL
Aprobado por:	EUGENIO A. DEL CID GARRIDO	PLANO: N. PLANO-0507
ARCHIVO: 6507 Electricidad. Esquemas unifilares	(BOMBEO SECUNDARIO SÓTANO)	N. HOJA: 14/17
A1: S/E	ESCALA: 1:50	A3: S/E

ELECTRICIDAD. ESQUEMAS UNIFILARES	CUADRO CB2
ARCHIVO: 6507 Electricidad. Esquemas unifilares	(BOMBEO SECUNDARIO SÓTANO)