


Cuadro de Mando
y Protección
C1-2 Fan-coils P10

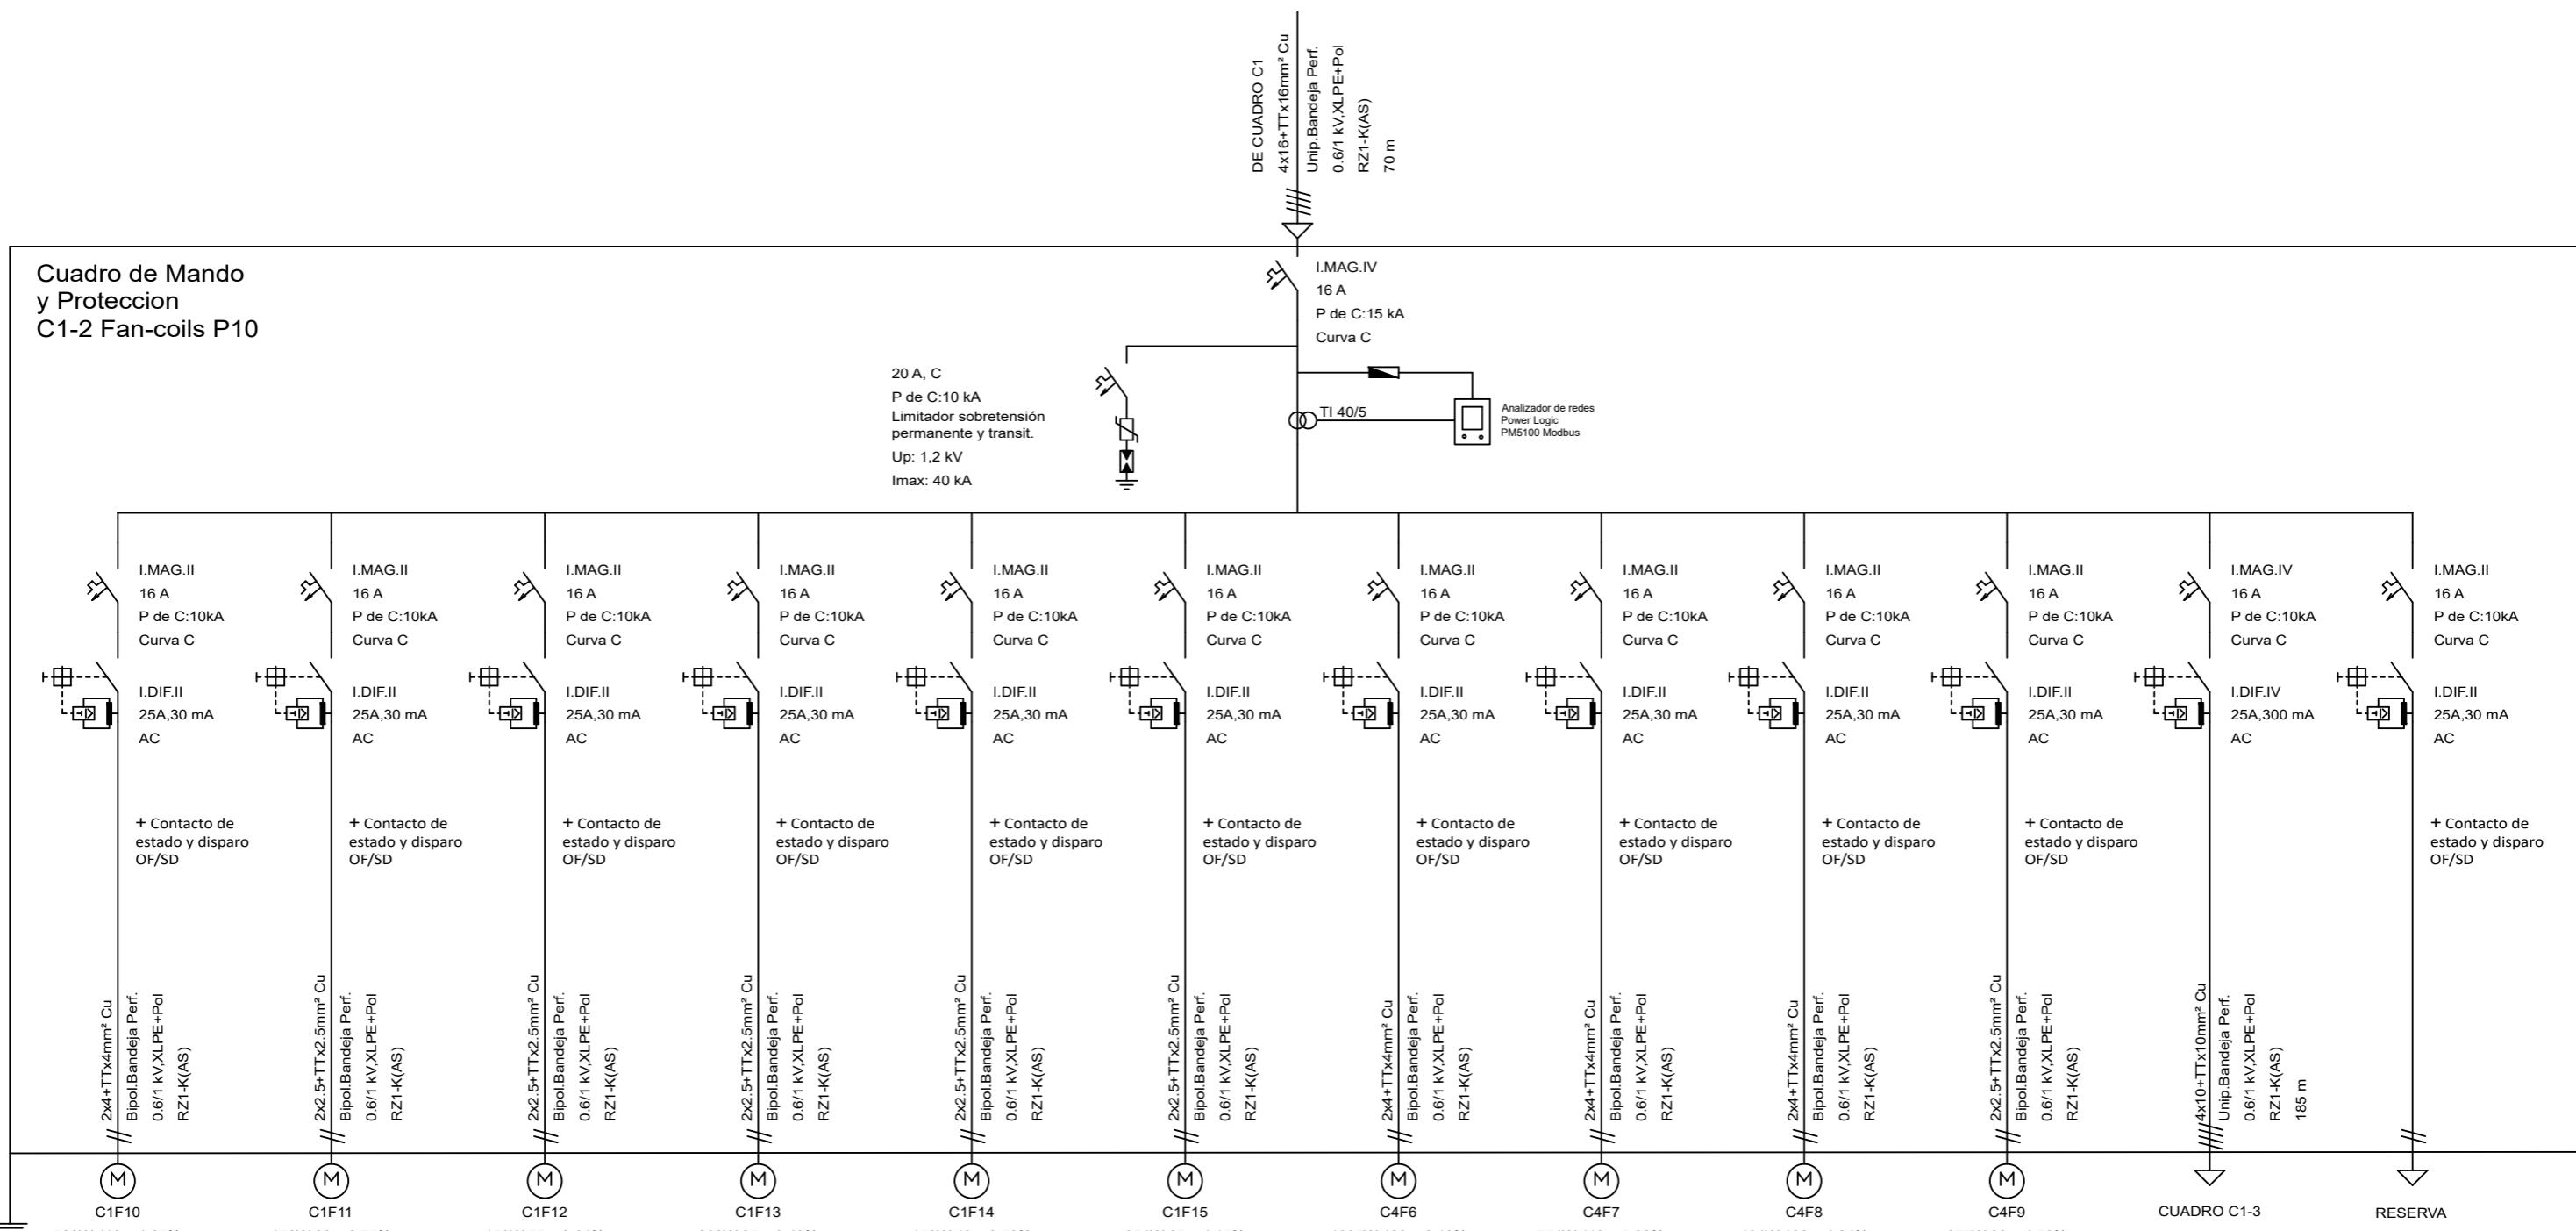

Nota:

Los cuadros disponen de contactos OF/SD sin cablear, que van instalados junto al magnetotérmico de referencia, para una futura instalación e integración en SCADA por otro expediente.

LEYENDA

	Interruptor diferencial		Contactor con selector Manual-0-Automático
	Interruptor magnetotérmico		Int. Aut. de caja moldeada
	Interruptor de corte en carga		Analizador de redes
	Arrancador electrónico		P. contra sobretensiones perm. y tran.
	Transformadores de intensidad		Fusibles

Ed.1 28-10-2025 As-Built. Edición primera



PROYECTO: DFO Expediente: DIN 611 19 SOLUCIONES PRESCRIPTIVAS DE PCI EN T2-T3 y P1-P2 Y RENOVACIÓN DE CLIMATIZACIÓN EN T2	
Dibujado por:	EUGENIO A. DEL CID GARRIDO
Comprobado por:	EUGENIO A. DEL CID GARRIDO
Aprobado por:	EUGENIO A. DEL CID GARRIDO
PLANO:	N. PLANO: 0507
SITUACIÓN: AEROPUERTO DE MÁLAGA - COSTA DEL SOL	N. HOJA: 05/17
ELECTRICIDAD. ESQUEMAS UNIFILARES	ESCALA: 1:50
CUADRO C1.2	A1: S/E
(FAN-COILS 1 PLANTA P10)	A3: S/E
ARCHIVO: 0507 Electricidad. Esquemas unifilares	